

恒基达鑫一二期装车站
新增两套卸车系统项目压力管道安装

交工资料

施工单位：贵州化工建设有限责任公司

编制：王超

审核：[Signature]

日期：2021 年 4 月 10 日

目 录

1. 压力管道安装质量证明书.....	1
附：压力管道汇总表	2
2. 特种设备安装改造维修告知书	3
附：业务办理资料接收回执.....	5
3. 管道元件检查记录.....	6
4. 阀门试验记录.....	7
5. 管道焊接检查记录.....	8
6. 管道安装记录.....	12
7. 管道支吊架的安装记录.....	13
8. 管道静电接地测试记录.....	14
9. 管道系统压力试验和泄漏性试验记录.....	15
10. 管道系统吹扫与清洗检查记录.....	16
11. 管道防腐施工及验收记录.....	17
12. 管道防腐分项工程质量验收记录.....	18
13. 管道单线图.....	19

附件：1、压力管道设计、安装、无损检测许可证；焊接人员作业证；压力管道元件制造许可证

2、管材、管件、焊材、油漆产品质量证明书

3、施工方案

4、焊接工艺评定

5、X 射线检测报告

6、设计图纸

压力管道安装质量证明

一、压力管道质量证明书

编号：2021-04-01

工程名称	珠海恒基达鑫一二期装车 站新增两套卸车系统项目	工程编号	
交工单元名称	压力管道安装	交工单元编号	
安装开工日期	2021.3.24	安装竣工日期	2021.4.3
管道级别	GC2	管道长度	200米
设计单位	广东星燃石化设计院有限公司		
监理单位			
无损检测单位	南京金鑫检测工程有限责任公司		
安装监检单位	广东省特种设备检测研究院珠海检测院		
使用单位	珠海恒基达鑫国际化工仓储股份有限公司		

本压力管道的安装经质量检验，符合《压力管道安全技术监察规程》、设计文件的要求。

附：《压力管道安装汇总表》共 1 页

检验员：王超 日期：2021.4.3

质量保证工程师：[Signature] 日期：2021.4.3

安装单位（盖章）

2021 年 4 月 3 日

特种设备安装许可证编号：TS3810436-2021

[illegible]

特种设备安装改造维修告知书

施工单位: _____ (加盖公章) 告知书编号: _____

设备施工情况					
施工类别	在相应“□”打“√”: ☒ 安装 (☐ 移装) ☐ 改造 ☐ 维修				
设备名称(台数): 化工品(丙醇) DN100 2条, 共 200 米 管道设计单位全称: 广东星燃石化设计院有限公司 管道设计许可证编号: TS1810648-2021 设备出厂编号: PL8303-100, PL8306-100					
施工单位全称	贵州化工建设有限责任公司			告知日期	2021.3.18
施工地点	珠海恒基达鑫库区内			施工日期	2021.3.14
许可证编号	TS3810436-2021		许可证有效期	2021.4.27	
联系人	肖中升	固定电话		传 真	
		移动电话	13902530198		
地 址	高栏沙白石村 8 号			邮 编	
使用单位全称	珠海恒基达鑫国际化工仓储股份有限公司				
联 系 人	李玉廷	电 话	13570608772	传 真	
地 址	珠海市高栏港经济区南泾湾			邮 编	
监察机构接收情况: 告知查询号:					

特种设备许可证范围内的多台承压类特种设备可采用本文书+附表(加盖施工单位公章和骑缝章)

附表：【加盖施工单位骑缝章，且本表离开告知书无效】

设 备 情 况			
序 号	2	设备级别	GC2
设备名称	化工品（丙醇）	型号（参数）	Φ108*4，材质 20 号 设计压力 0.55MPa 设计温度 50℃
设备代码	PL	制造编号	PL8303/8306
设备制造（或管道设计）单位	贵州化工建设有限责任公司	制造（或管道设计）许可证编号	TS3810436-2021
设备地点	恒基达鑫库区内	制造日期	2021.3.13 ⁹
序 号	3	设备级别	
设备名称		型号（参数）	
设备代码		制造编号	
设备制造（或管道设计）单位		制造（或管道设计）许可证编号	
设备地点		制造日期	
序 号	4	设备级别	
设备名称		型号（参数）	
设备代码		制造编号	
设备制造（或管道设计）单位		制造（或管道设计）许可证编号	
设备地点		制造日期	
序 号	5	设备级别	
设备名称		型号（参数）	
设备代码		制造编号	
设备制造（或管道设计）单位		制造（或管道设计）许可证编号	
设备地点		制造日期	
序 号	6	设备级别	
设备名称		型号（参数）	
设备代码		制造编号	
设备制造（或管道设计）单位		制造（或管道设计）许可证编号	
设备地点		制造日期	



特种设备业务办理资料接收回执

查询号: 2021032323979

回执号: 440405 特 W26020210088

施工类别	安装		申报人	李玉廷		
建设单位	珠海恒基达鑫国际化工仓储股份有限公司		组织机构代码	78510822X		
施工单位	贵州化工建设有限责任公司		施工单位代码	91520000214400296G		
施工现场地址 珠海市金湾区南水镇南边湾恒基达鑫库区						
设备 情况	序号	设备种类	设备级别	型号	出厂编号	单位内部编码
	1	压力管道	GC2	化工品 (丙醇)		一、二期新增卸车站
办理 承诺	你单位该工程施工告知书, 已送达我局, 根据《特种设备安全监察条例》规定, 该工程即可开始施工。若该告知书存在不符合有关规定的问题, 我局将在__个工作日内向你单位书面说明原因和处理意见。					

咨询电话: __ 地址: 广东省珠海市香洲区人民西路 133 号

查询网址: __

表A.0.1管道元件检查记录

[illegible]

表A.0.2 阀门试验记录

[illegible]

7

表A.0.5管道焊接检查记录

工程编号:		工程名称: 恒基达鑫一二期装车站新增两套卸车系统项目								分项工程名称/编号: 压力管道焊接			
管线号: PL8306-100					无损检测方法: RT					无损检测比例: 10%			
焊缝编号	接头类型	管道材质	管道规格	固定或转动焊口	焊接方法	焊接材料牌号/规格	预热温度	层间温度	后热温度/时间	焊工姓名/代号	施焊日期	外观质量检查结果	无损检测结果
1	角焊	20	φ 57*3.5	转动	SMAW	E4303/φ 3.2	/	/	/	赵传辉/Z2	2021.3.24	合格	/
2	对焊	20	φ 108*5	转动	GTAW/SMAW	JL-J50/φ 2.0 E4303/φ 3.2	/	/	/	赵传辉/Z2	2021.3.24	合格	/
3	对焊	20	φ 108*5	转动	GTAW/SMAW		/	/	/	赵传辉/Z2	2021.3.24	合格	/
4	对焊	20	φ 108*5	转动	GTAW/SMAW		/	/	/	赵传辉/Z2	2021.3.24	合格	/
5	对焊	20	φ 108*5	转动	GTAW/SMAW		/	/	/	赵传辉/Z2	2021.3.24	合格	/
6	对焊	20	φ 108*5	转动	GTAW/SMAW		/	/	/	赵传辉/Z2	2021.3.24	合格	/
7	对焊	20	φ 108*5	固定	GTAW/SMAW		/	/	/	赵传辉/Z2	2021.3.24	合格	/
8	对焊	20	φ 108*5	转动	GTAW/SMAW		/	/	/	赵传辉/Z2	2021.3.24	合格	/
9	对焊	20	φ 108*5	固定	GTAW/SMAW		/	/	/	赵传辉/Z2	2021.3.25	合格	/
10	对焊	20	φ 108*5	转动	GTAW/SMAW		/	/	/	赵传辉/Z2	2021.3.25	合格	/
A	对焊	20	φ 108*5	转动	GTAW/SMAW		/	/	/	赵传辉/Z2	2021.3.25	合格	合格
12	对焊	20	φ 108*5	固定	GTAW/SMAW		/	/	/	赵传辉/Z2	2021.3.25	合格	/
13	对焊	20	φ 108*5	固定	GTAW/SMAW		/	/	/	赵传辉/Z2	2021.3.25	合格	/
14	对焊	20	φ 108*5	转动	GTAW/SMAW		/	/	/	赵传辉/Z2	2021.3.25	合格	/
15	对焊	20	φ 108*5	转动	GTAW/SMAW		/	/	/	赵传辉/Z2	2021.3.25	合格	/
16	对焊	20	φ 108*5	固定	GTAW/SMAW		/	/	/	赵传辉/Z2	2021.3.25	合格	/
17	对焊	20	φ 108*5	转动	GTAW/SMAW		/	/	/	赵传辉/Z2	2021.3.25	合格	/
18	对焊	20	φ 108*5	固定	GTAW/SMAW		/	/	/	赵传辉/Z2	2021.3.26	合格	/
19	对焊	20	φ 108*5	固定	GTAW/SMAW		/	/	/	赵传辉/Z2	2021.3.26	合格	/
20	对焊	20	φ 108*5	转动	GTAW/SMAW		/	/	/	赵传辉/Z2	2021.3.26	合格	/
专业工程师: 尚琴		质量检查员: 王超				记录人: 王超				2021年4月1日			

表A. 0. 5管道焊接检查记录

工程编号:		工程名称: 恒基达鑫一二期装车站新增两套卸车系统项目								分项工程名称/编号: 压力管道焊接			
管线号: PL8306					无损检测方法: RT					无损检测比例: 10%			
焊缝编号	接头类型	管道材质	管道规格	固定或转动焊口	焊接方法	焊接材料牌号/规格	预热温度	层间温度	后热温度/时间	焊工姓名/代号	施焊日期	外观质量检查结果	无损检测结果
21	对焊	20	φ 108*5	转动	GTAW/SMAW	JL-J50/φ 2. 0 E4303/φ 3. 2	/	/	/	赵传辉/Z2	2021. 3. 26	合格	/
22	对焊	20	φ 108*5	固定	GTAW/SMAW		/	/	/	赵传辉/Z2	2021. 3. 26	合格	/
23	对焊	20	φ 108*5	转动	GTAW/SMAW		/	/	/	赵传辉/Z2	2021. 3. 26	合格	/
24	对焊	20	φ 108*5	固定	GTAW/SMAW		/	/	/	赵传辉/Z2	2021. 3. 26	合格	/
25	对焊	20	φ 108*5	转动	GTAW/SMAW		/	/	/	赵传辉/Z2	2021. 3. 27	合格	/
26	对焊	20	φ 108*5	转动	GTAW/SMAW		/	/	/	赵传辉/Z2	2021. 3. 27	合格	/
27	对焊	20	φ 108*5	固定	GTAW/SMAW		/	/	/	赵传辉/Z2	2021. 3. 27	合格	/
28	对焊	20	φ 108*5	转动	GTAW/SMAW		/	/	/	赵传辉/Z2	2021. 3. 27	合格	/
29	对焊	20	φ 108*5	转动	GTAW/SMAW		/	/	/	赵传辉/Z2	2021. 3. 27	合格	/
B	对焊	20	φ 108*5	固定	GTAW/SMAW		/	/	/	赵传辉/Z2	2021. 3. 27	合格	合格
C	对焊	20	φ 108*5	转动	GTAW/SMAW		/	/	/	赵传辉/Z2	2021. 3. 27	合格	合格
D	对焊	20	φ 108*5	转动	GTAW/SMAW		/	/	/	赵传辉/Z2	2021. 3. 28	合格	合格
33	对焊	20	φ 108*5	固定	GTAW/SMAW		/	/	/	赵传辉/Z2	2021. 3. 28	合格	/
34	对焊	20	φ 108*5	固定	GTAW/SMAW		/	/	/	赵传辉/Z2	2021. 3. 28	合格	/
E	对焊	20	φ 108*5	转动	GTAW/SMAW		/	/	/	赵传辉/Z2	2021. 3. 28	合格	合格
36	对焊	20	φ 108*5	转动	GTAW/SMAW		/	/	/	赵传辉/Z2	2021. 3. 28	合格	/

专业工程师: 肖琴

质量检查员: 王超

记录人: 王超

2021年4 月1 日

表A.0.5管道焊接检查记录

工程编号:		工程名称: 恒基达鑫一二期装车站新增两套卸车系统项目								分项工程名称/编号: 压力管道焊接			
管线号: PL8303-100					无损检测方法: RT					无损检测比例: 10%			
焊缝编号	接头类型	管道材质	管道规格	固定或转动焊口	焊接方法	焊接材料牌号/规格	预热温度	层间温度	后热温度/时间	焊工姓名/代号	施焊日期	外观质量检查结果	无损检测结果
1	角焊	20	Φ57*3.5	转动	SMAW	E4303/Φ3.2	/	/	/	廖柏鑫/L1	2021.3.24	合格	/
2	对焊	20	Φ108*5	转动	GTAW/SMAW	JL-J50/Φ2.0 E4303/Φ3.2	/	/	/	廖柏鑫/L1	2021.3.24	合格	/
3	对焊	20	Φ108*5	转动	GTAW/SMAW		/	/	/	廖柏鑫/L1	2021.3.24	合格	/
4	对焊	20	Φ108*5	转动	GTAW/SMAW		/	/	/	廖柏鑫/L1	2021.3.24	合格	/
5	对焊	20	Φ108*5	转动	GTAW/SMAW		/	/	/	廖柏鑫/L1	2021.3.24	合格	/
6	对焊	20	Φ108*5	转动	GTAW/SMAW		/	/	/	廖柏鑫/L1	2021.3.24	合格	/
7	对焊	20	Φ108*5	固定	GTAW/SMAW		/	/	/	廖柏鑫/L1	2021.3.24	合格	/
8	对焊	20	Φ108*5	转动	GTAW/SMAW		/	/	/	廖柏鑫/L1	2021.3.24	合格	/
9	对焊	20	Φ108*5	转动	GTAW/SMAW		/	/	/	廖柏鑫/L1	2021.3.24	合格	/
10	对焊	20	Φ108*5	转动	GTAW/SMAW		/	/	/	廖柏鑫/L1	2021.3.25	合格	/
11	对焊	20	Φ108*5	固定	GTAW/SMAW		/	/	/	廖柏鑫/L1	2021.3.25	合格	/
12	对焊	20	Φ108*5	转动	GTAW/SMAW		/	/	/	廖柏鑫/L1	2021.3.25	合格	/
A	对焊	20	Φ108*5	转动	GTAW/SMAW		/	/	/	廖柏鑫/L1	2021.3.25	合格	合格
14	对焊	20	Φ108*5	固定	GTAW/SMAW		/	/	/	廖柏鑫/L1	2021.3.25	合格	/
15	对焊	20	Φ108*5	固定	GTAW/SMAW		/	/	/	廖柏鑫/L1	2021.3.25	合格	/
16	对焊	20	Φ108*5	转动	GTAW/SMAW		/	/	/	廖柏鑫/L1	2021.3.25	合格	/
17	对焊	20	Φ108*5	转动	GTAW/SMAW		/	/	/	廖柏鑫/L1	2021.3.25	合格	/
18	对焊	20	Φ108*5	固定	GTAW/SMAW		/	/	/	廖柏鑫/L1	2021.3.26	合格	/
19	对焊	20	Φ108*5	转动	GTAW/SMAW		/	/	/	廖柏鑫/L1	2021.3.26	合格	/
20	对焊	20	Φ108*5	固定	GTAW/SMAW		/	/	/	廖柏鑫/L1	2021.3.26	合格	/
21	对焊	20	Φ108*5	转动	GTAW/SMAW		/	/	/	廖柏鑫/L1	2021.3.26	合格	/
专业工程师: 肖琴 质量检查员: 王超 记录人: 王超 2021年4月1日													

表A.0.5管道焊接检查记录

工程编号:			工程名称: 恒基达鑫一二期装车站新增两套卸车系统项目							分项工程名称/编号: 压力管道焊接				
管线号: PL8303					无损检测方法: RT					无损检测比例: 10%				
焊缝编号	接头类型	管道材质	管道规格	固定或转动焊口	焊接方法	焊接材料牌号/规格	预热温度	层间温度	后热温度/时间	焊工姓名/代号	施焊日期	外观质量检查结果	无损检测结果	
22	对焊	20	Φ 108*5	固定	GTAW/SMAW	JL-J50/Φ 2.0 E4303/Φ 3.2	/	/	/	廖柏鑫/L1	2021. 3. 26	合格	/	
23	对焊	20	Φ 108*5	转动	GTAW/SMAW		/	/	/	廖柏鑫/L1	2021. 3. 26	合格	/	
24	对焊	20	Φ 108*5	固定	GTAW/SMAW		/	/	/	廖柏鑫/L1	2021. 3. 26	合格	/	
25	对焊	20	Φ 108*5	转动	GTAW/SMAW		/	/	/	廖柏鑫/L1	2021. 3. 27	合格	/	
26	对焊	20	Φ 108*5	转动	GTAW/SMAW		/	/	/	廖柏鑫/L1	2021. 3. 27	合格	/	
27	对焊	20	Φ 108*5	固定	GTAW/SMAW		/	/	/	廖柏鑫/L1	2021. 3. 27	合格	/	
28	对焊	20	Φ 108*5	转动	GTAW/SMAW		/	/	/	廖柏鑫/L1	2021. 3. 27	合格	/	
29	对焊	20	Φ 108*5	固定	GTAW/SMAW		/	/	/	廖柏鑫/L1	2021. 3. 27	合格	/	
30	对焊	20	Φ 108*5	转动	GTAW/SMAW		/	/	/	廖柏鑫/L1	2021. 3. 27	合格	/	
31	对焊	20	Φ 108*5	转动	GTAW/SMAW		/	/	/	廖柏鑫/L1	2021. 3. 27	合格	/	
32	对焊	20	Φ 108*5	固定	GTAW/SMAW		/	/	/	廖柏鑫/L1	2021. 3. 27	合格	/	
33	对焊	20	Φ 108*5	转动	GTAW/SMAW		/	/	/	廖柏鑫/L1	2021. 3. 27	合格	/	
34	对焊	20	Φ 108*5	转动	GTAW/SMAW		/	/	/	廖柏鑫/L1	2021. 3. 27	合格	/	
B	对焊	20	Φ 108*5	固定	GTAW/SMAW		/	/	/	廖柏鑫/L1	2021. 3. 28	合格	合格	
C	对焊	20	Φ 108*5	转动	GTAW/SMAW		/	/	/	廖柏鑫/L1	2021. 3. 28	合格	合格	
D	对焊	20	Φ 108*5	转动	GTAW/SMAW		/	/	/	廖柏鑫/L1	2021. 3. 28	合格	合格	
38	对焊	20	Φ 108*5	固定	GTAW/SMAW		/	/	/	廖柏鑫/L1	2021. 3. 28	合格	/	
39	对焊	20	Φ 108*5	固定	GTAW/SMAW		/	/	/	廖柏鑫/L1	2021. 3. 28	合格	/	
E	对焊	20	Φ 108*5	转动	GTAW/SMAW		/	/	/	廖柏鑫/L1	2021. 3. 28	合格	合格	
41	对焊	20	Φ 108*5	转动	GTAW/SMAW		/	/	/	廖柏鑫/L1	2021. 3. 28	合格	/	
42	对焊	20	Φ 108*5	转动	GTAW/SMAW	/	/	/	廖柏鑫/L1	2021. 3. 28	合格	/		
43	对焊	20	Φ 108*5	转动	GTAW/SMAW	/	/	/	廖柏鑫/L1	2021. 3. 28	合格	/		
专业工程师: 尚琴														


表A.0.6管道安装记录

[illegible]

表A.0.9管道支吊架的安装记录

[illegible]

A. 0. 16管道系统压力试验和泄漏性试验记录

工程编号: /			工程名称: 恒基达鑫一二期装车站新增两套卸车系统项目										
试压前检查内容										结果			
管道组成件安装完毕、正确										符合要求			
法兰、阀门、螺栓、垫片安装正确										符合要求			
支、吊架安装正确										符合要求			
焊缝、焊接工作记录齐全										符合要求			
焊缝外观检查合格										符合要求			
无损检测合格										符合要求			
热处理合格										/			
安全阀、爆破片及仪表元件等已拆下加以隔离										符合要求			
有盲板标识										符合要求			
序号	管线号	管道等级	设计参数			起点	终点	压力试验			泄漏性试验		
			压力	温度	介质			压力	介质	结论	压力	介质	结论
1	PL8303-100	M1B	0.55Mpa	50°C	化工品	P8301A	四区交换站	0.825Mpa	洁净水	合格	0.55Mpa	空气	合格
2	PL8306-100	M1B	0.55Mpa	50°C	化工品	P8301B	四区交换站	0.825Mpa	洁净水	合格	0.55Mpa	空气	合格
监检单位: 广东省特种设备检测研究院珠海检测院						建设单位: 珠海恒基达鑫国际化工仓储股份有限公司				施工单位: 贵州化工建设有限责任公司			
主管工程师:						主管工程师: 李亚康				技术负责人: 郭才			
2021年 4 月 2 日						2021年 4 月 2 日				试验人员: 王强			
2021年 4 月 2 日						2021年 4 月 2 日				2021年 4 月 2 日			


A.0.17 管道系统吹扫与清洗检查记录


[illegible]

管道防腐施工及验收记录

工程名称	恒基达鑫一二期装车站新增两套卸车系统项目					施工单位	贵州化工建设有限责任公司		
分部工程	压力管道安装					施工日期	2021.3.18~2021.4.3		
分项工程	压力管道防腐								
	基层表面处理		隔离层			防腐面层			质量评定
管线号	处理方法	检查结果 (等级)	名称	层数或厚度	检验结果	名称	层数或厚度	检验结果	
PL8303-100	喷砂除锈	St3.0级	环氧富锌底漆	二层/80 μm	合格	丙烯酸聚氨脂面漆	二层/80 μm	合格	符合施工质量要求
PL8306-100	喷砂除锈	St3.0级	环氧富锌底漆	二层/80 μm	合格	丙烯酸聚氨脂面漆	二层/80 μm	合格	符合施工质量要求
监理工程师: 技术负责人: 质检员: 王超 施工人员: 周开喜									

管道防腐分项工程质量验收记录

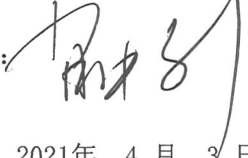分项工程名称	压力管道防腐				
施工单位	贵州化工建设有限责任公司	项目负责人		项目技术负责人	
分包单位	/	分包单位负责人	/	分包单位技术负责人	/
序号	检验项目	施工单位检验结果			
1	油漆品种、牌号、质保书	合格		☐ 合格 ☐ 不合格	
2	涂料的品种、质量与质量必须符合质量要求和国家规范规定。	合格		☐ 合格 ☐ 不合格	
3	严禁脱皮、起泡、误涂、漏涂	合格		☐ 合格 ☐ 不合格	
4	涂层应完整、无漏涂和损坏、漆膜附着牢固。	合格		☐ 合格 ☐ 不合格	
5	漆膜应均匀、色泽一致、无流淌及污。	合格		☐ 合格 ☐ 不合格	
6	色环、工作介质与流向等标记清晰整齐。	合格		☐ 合格 ☐ 不合格	
7	防腐层应整齐、无皱折、空鼓、滑移和封口不严等缺陷。	合格		☐ 合格 ☐ 不合格	
8	剥落、开裂、皱纹、气孔	合格		☐ 合格 ☐ 不合格	
9	脱皮、起泡、漏涂、损坏	合格		☐ 合格 ☐ 不合格	
10	干漆膜总厚度	合格		☐ 合格 ☐ 不合格	
质量控制资料		符合		☐ 符合 ☐ 不符合	
施工单位质量检查员:  施工单位专业技术负责人:  2021年 4 月 3 日		监理（建设）单位验收结论: 监理（建设）单位专业技术负责人:  2021年 4 月 3 日			

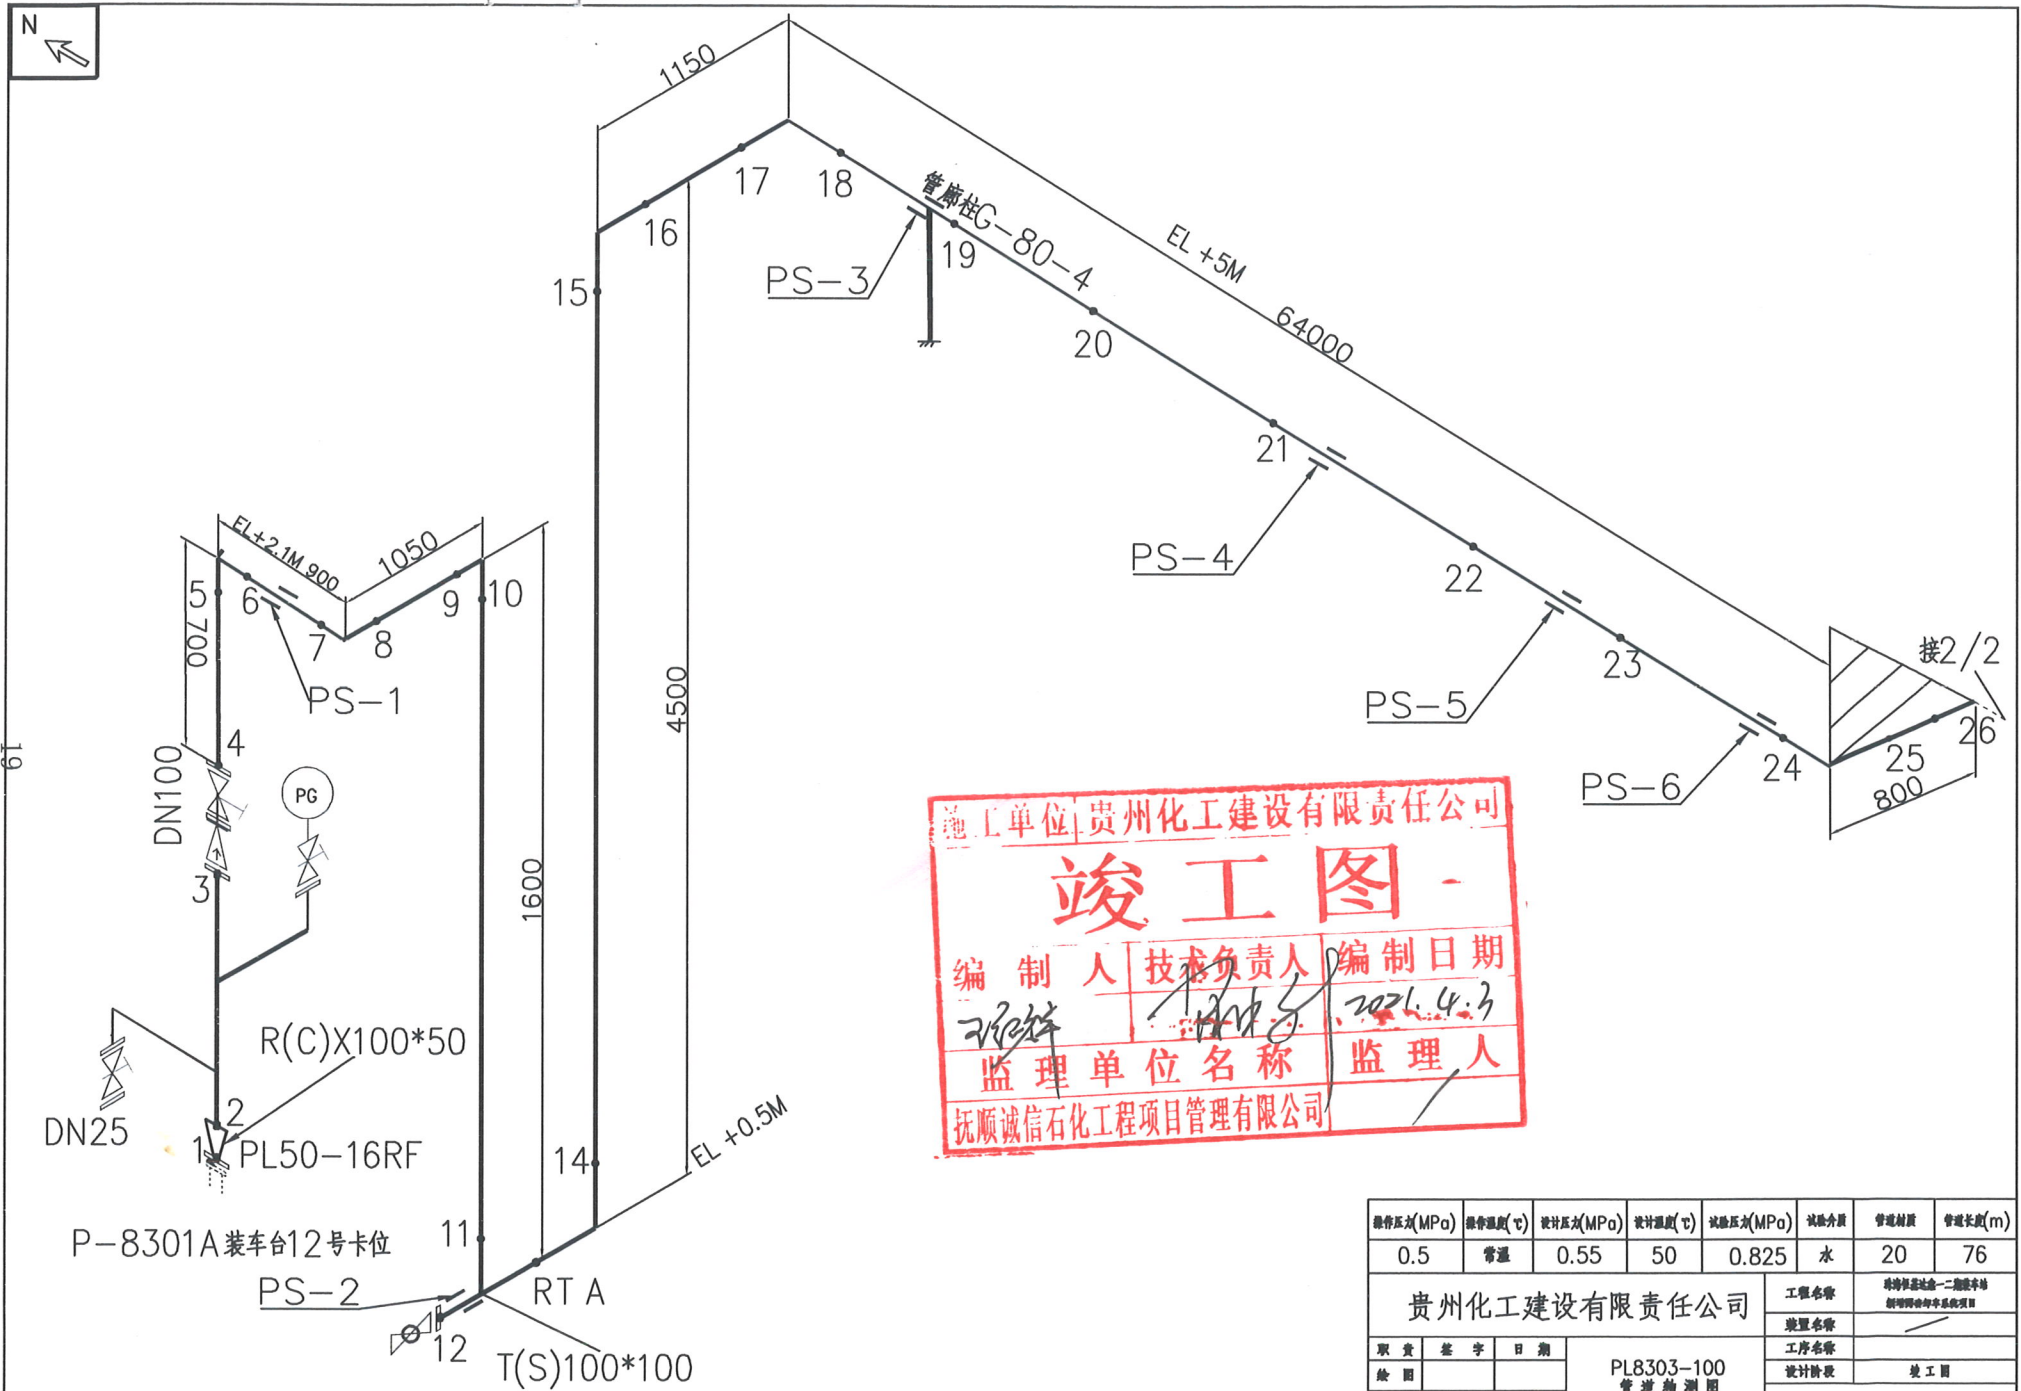

施工单位: 贵州化工建设有限责任公司


竣工图

编制人: 技术负责人: 编制日期: 2021.4.3

监理单位名称: 抚顺诚信石化工程项目管理有限公司


所在P&ID图号	QX201903S-Y-02	所在配管图号	QX201903S-Y-05
----------	----------------	--------	----------------


操作压力(MPa)	操作温度(℃)	设计压力(MPa)	设计温度(℃)	试验压力(MPa)	试验介质	管道材质	管道长度(m)
0.5	常温	0.55	50	0.825	水	20	76
职责	签字	日期	PL8303-100 管道轴测图				
绘图							
校核							
审核							
			压力管道类别	GC2	PL8303-100-1/2		
			专业	工艺	比例	入册日期	第1页,共2页

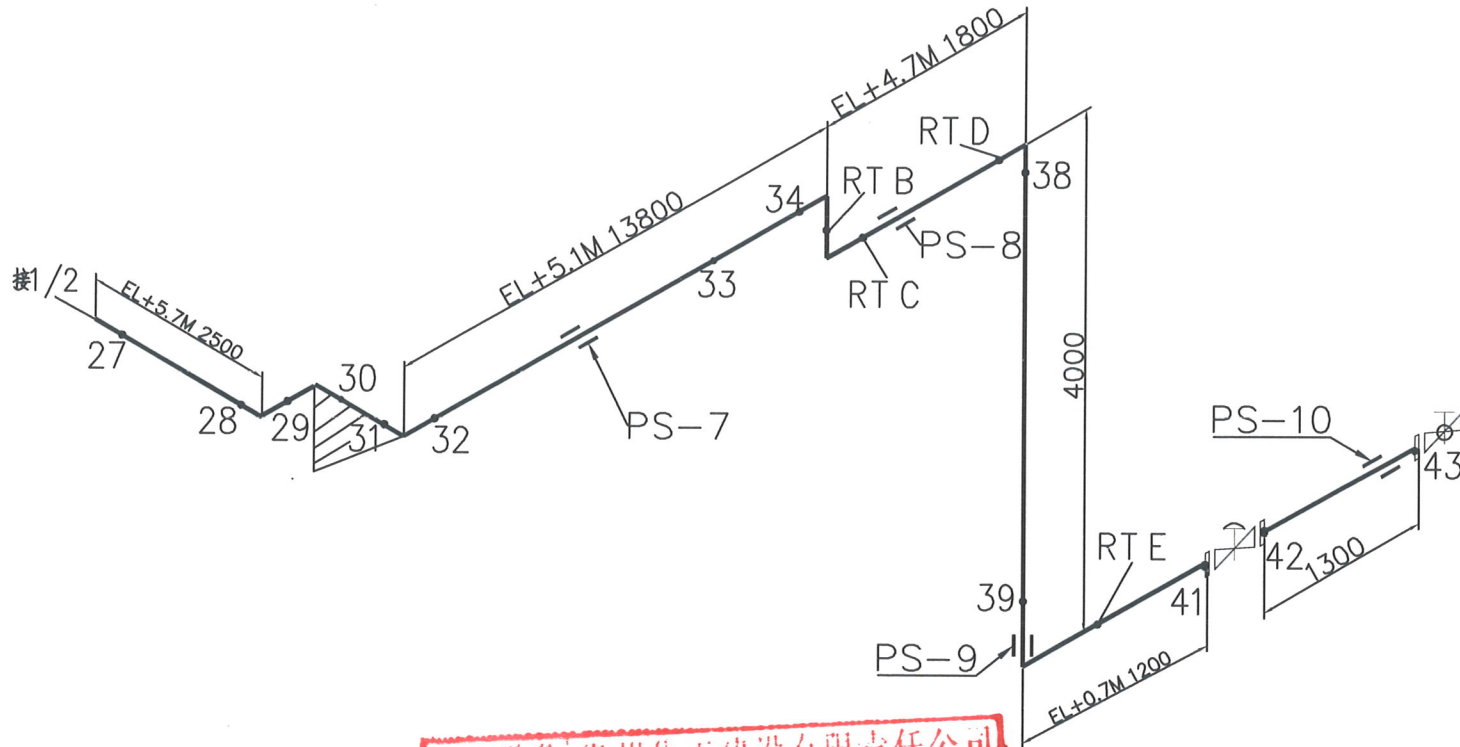

贵州化工建设有限责任公司			
竣工图			
编制人	技术负责人	编制日期	
张红祥	徐中石	2021.6.3	
监理单位名称		监理人	
抚顺诚信石化工程项目管理有限公司			

操作压力(MPa)	操作温度(℃)	设计压力(MPa)	设计温度(℃)	试验压力(MPa)	试验介质	管道材质	管道长度(m)
0.5	常温	0.55	50	0.825	水	20	25
贵州化工建设有限责任公司						工程名称	抚顺诚信石化二期项目
						装置名称	
						工序名称	
						设计阶段	竣工图
取 费	备 注	日 期	PL8303-100 管道轴测图				
绘 图							
校 核							
审 核							
			专业	工艺	比例	入库日期	第2张,共2张

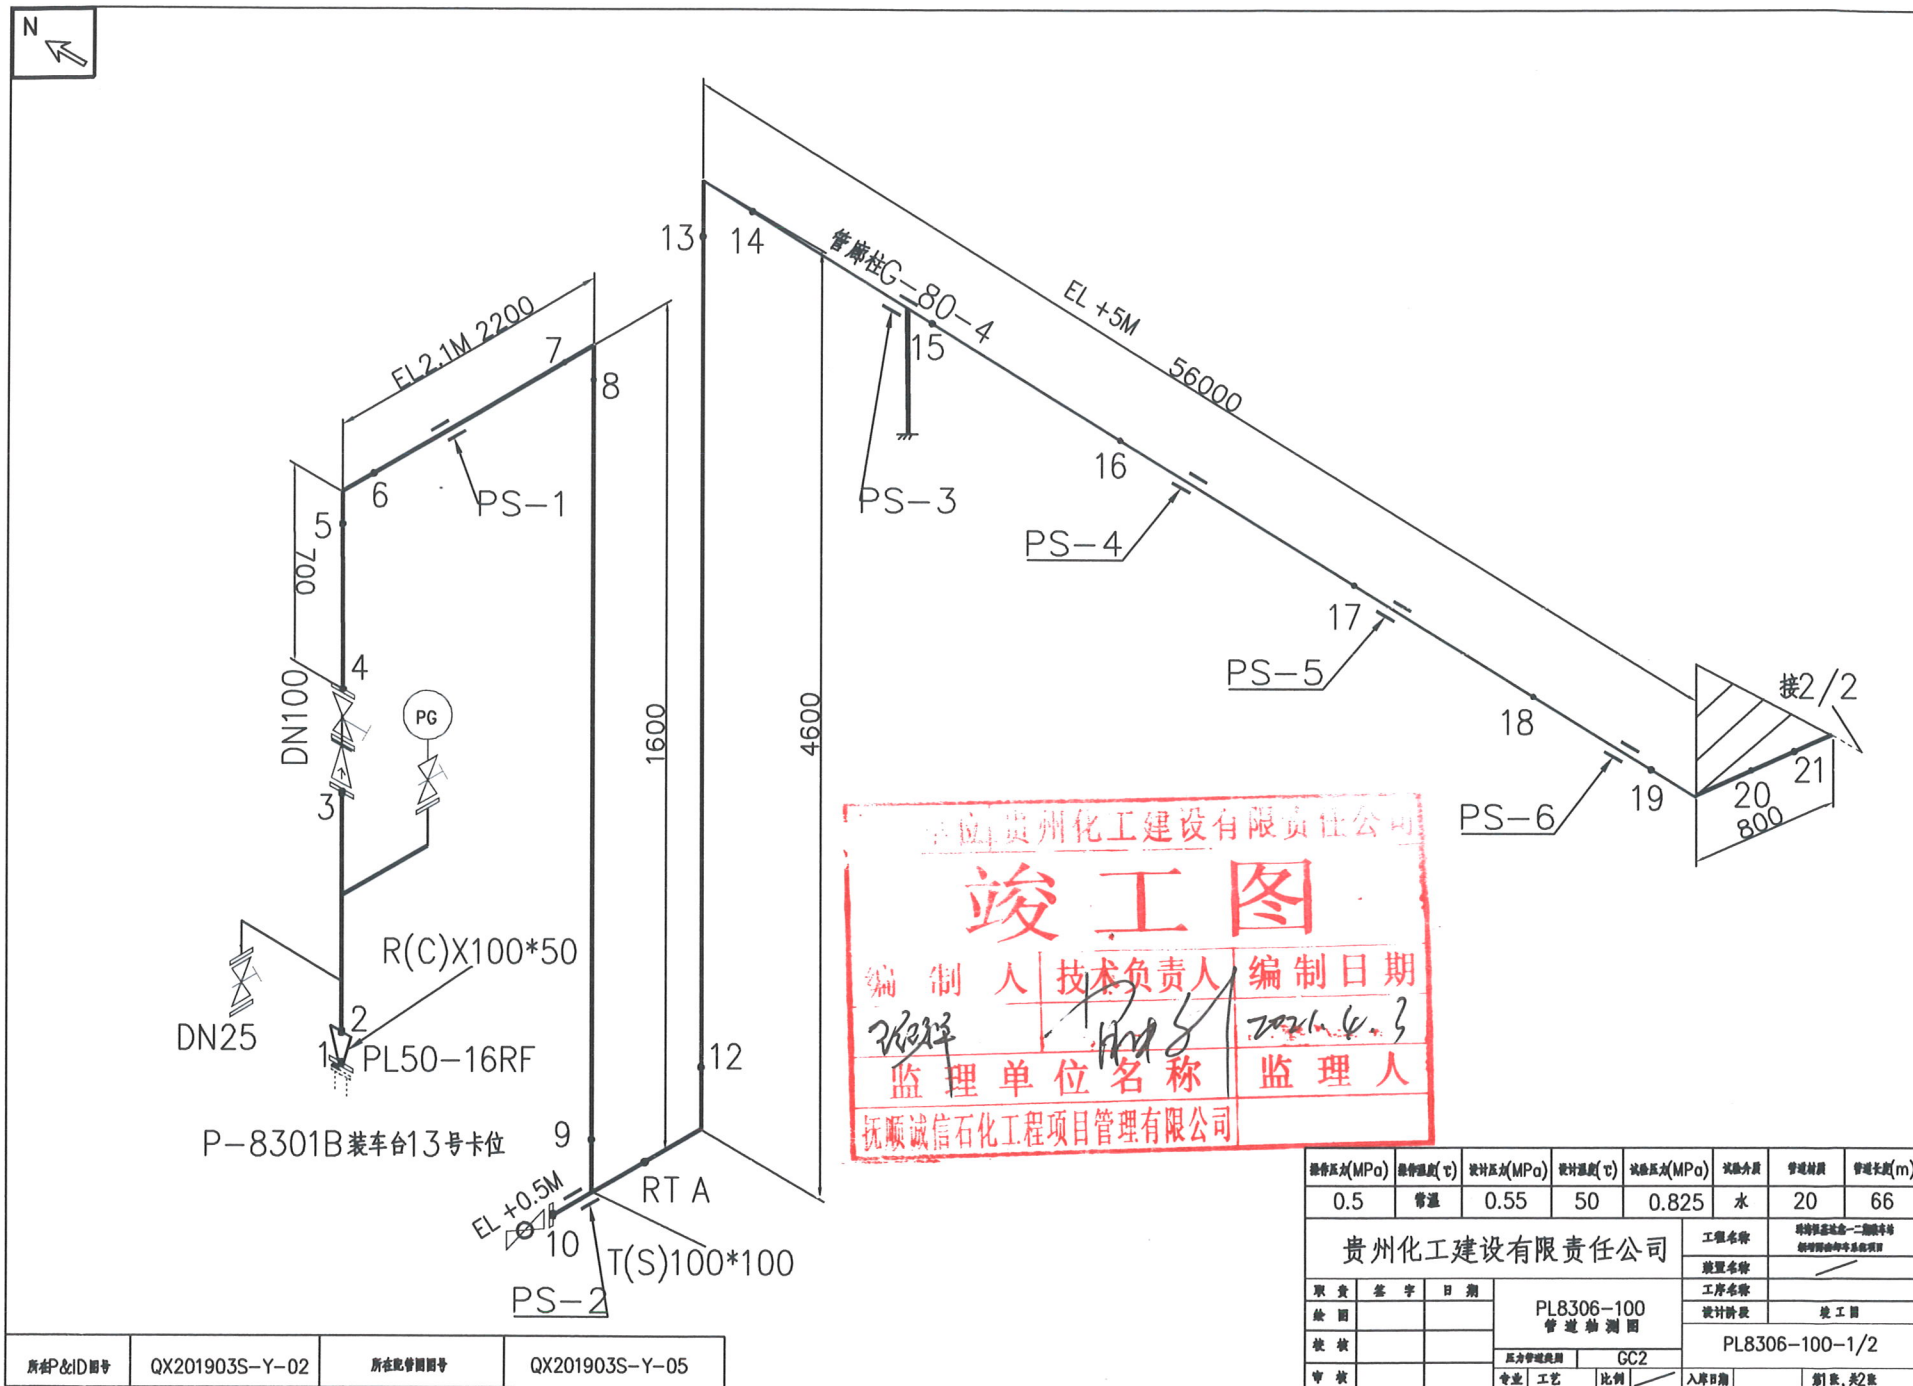

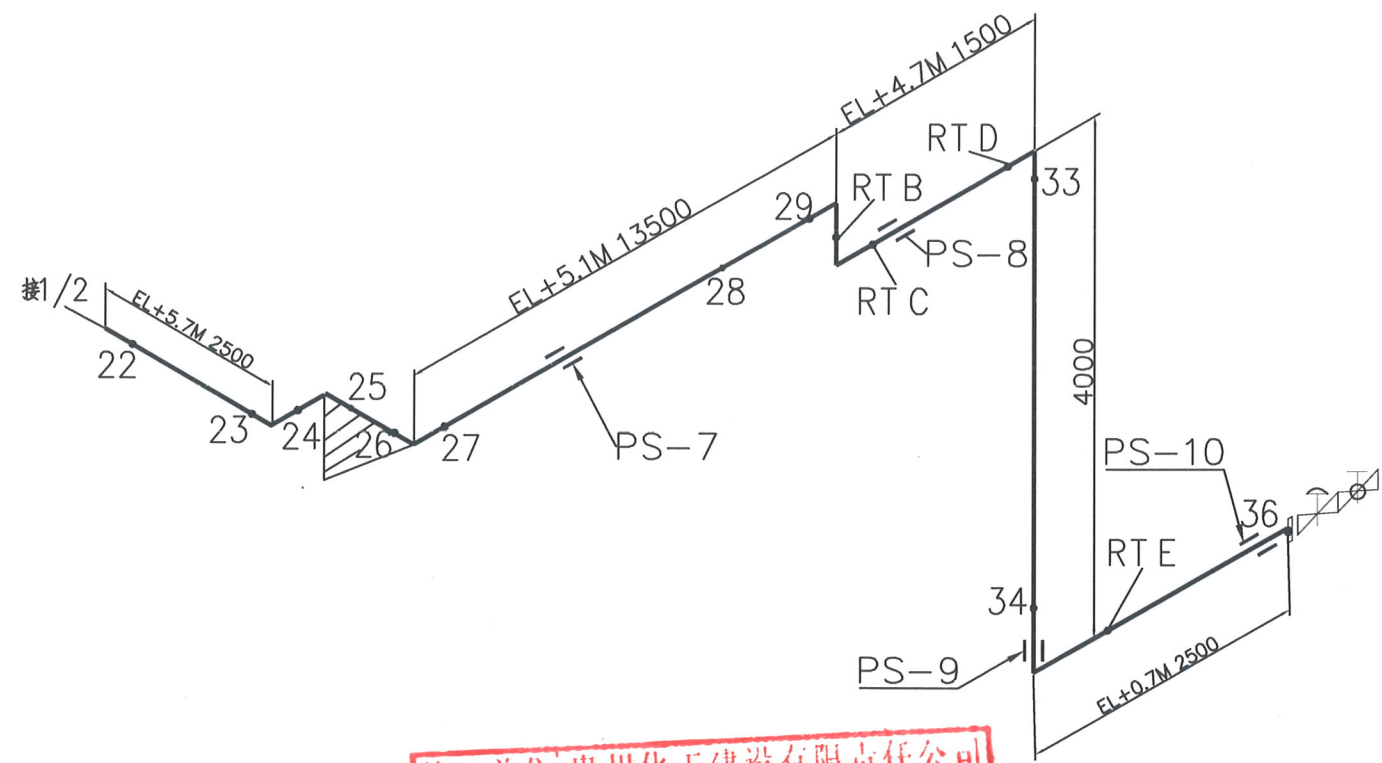

施工单位 贵州化工建设有限责任公司

- 竣工图 -

编制人	技术负责人	编制日期
王红林	王红林	2021.6.4
监理单位名称		监理人
抚顺诚信石化工程项目管理有限公司		

操作压力(MPa)	操作温度(℃)	设计压力(MPa)	设计温度(℃)	试验压力(MPa)	试验介质	管道材质	管道长度(m)
0.5	常温	0.55	50	0.825	水	20	24
					竣工名称		
取 费	签 字	日 期	PL8306-100 管道轴测图		工序名称	竣工图	
校 核					设计阶段	PL8306-100-2/2	
审 核			压力管道类别	GC2	入册日期		第2张,共2张
			专业	工艺	比例		